

No.	品名	寸法			数	型式	給水	給湯	排水	電気		コード	備考
		間口	奥行	高さ						IP 100v	3P 200v		
<b>A 検収室・販売・収納</b>													
1	検食保存用冷凍庫	4800	585	1110	1	RF-U11AFK					110W		樹段数：7段
2	検収台	900	600	650	1								キャスター付 φ100mm (ウレタン車) 対角ストッパー付 (自在車)
3	ソリッドシエルフ	1212	614	1587	1								棚4段
4													
<b>B 下処理室</b>													
1	冷凍冷蔵庫	755	650	1850	1	URN-031PM6				40A-1	285W		有効内容量：冷凍248L 冷蔵225L
2	1槽シンク	800	750	850	1	PSI-957BDA	15A-1	15A-1	40A-1				
3	包丁・まな板殺菌庫	600	600	1565	1	TNS-60HF 乾燥機能付					315W		包丁15本 まな板6枚 (600×350)
4	3槽シンク	1800	600	850	1	S3-186BDA	15A-3	15A-3	40A-3				打合せ臺
5	作業台	550	600	850	1	TK-5EBDA				40A-1			
6	バスマル・冷蔵庫	755	840	1950	1	PRD-030-RMS-G				40A-1	370W		有効内容量：685L
7	バスマル・戸棚	750	750	1950	1	片面扉・片面開放 扉アクリル窓							扉水切パット 2枚付
8	移動台	750	600	850	1	TK-16MDA							
9	球根皮剥機	640	930	930	1	P-28D ドライ仕様	15A-1			50A	0.20kW		キャスター付 φ100mm (ウレタン車)
10	球根受台車	800	700	900	1	L1-7PDA							
11													
12													
13													
14													
<b>C 調理室・配膳コーナー</b>													
1	包丁・まな板殺菌庫	600	600	1565	1	TNS-60HF 乾燥機能付					315W		包丁15本 まな板6枚 (600×350)
2	水切付1槽シンク	1400	750	850	1	PS-157BDB-L	15A-1	15A-1	40A-1				
3	2槽シンク	1500	800	850	1	S2-157DA	15A-2	15A-2	40A-2				
4	作業台	1200	750	850	2	TK-107SDA特				40A-1			
5	上棚	1200	400	700	1	OL2-1000							
6	電磁調理器	450	750	550	1	TH-S5N改	15A-1				5kW	要GF	
7	作業台	750	750	850	1	TK-77SDA				40A-1			
8	電磁調理器	1200	750	850	1	TH-S55N改					3kW×3	要GF	
9	作業台	1800	750	850	1	TK-187SDA特							
10	台下冷凍冷蔵庫	1800	750	850	1	YRW-181PM1				40A-1	338W		有効内容量：冷凍室156L 冷蔵室347L
11	電気回転釜	1320	907	850	1	ERK-80特 ドライ仕様	15A-1	15A-1	40A-1		12.3kW	要GF	釜溝水容量：80L フードグリスフィルター用
12	スチームコンベクションオーブン	920	773	770	1	A CO-000ES	15A-1	15A-1	40A-1		10.1kW	要GF	1/1サイズ6段
13	プラスチックラーラー	1200	750	850	1	QXF-006SFLT1				40A-1	1.5kW		1/1サイズ6段
14	作業台	750	750	850	1	TK-77SDA				40A-1			
15	電磁調理器	900	750	850	1	TH-S5N改					3kW×2	要GF	温湿度センサー2ヶ付
16	H炊飯器	502	429	390	1	SR-PGB5AP					单相2.0kW 4.57kW	要GF	炊飯量：1.8~5.4(3升炊)
17	H炊飯器蓋台	1300	750	850	1	TK-17MSDA特							下部炊飯台車 (キャスター付ウレタン車)
18	H炊飯器	502	429	344	2	SG-PGB36P					单相2.0kW 2.70kW	要GF	炊飯量：0.3~3.6(2升炊)
19	台下冷蔵庫	1800	750	850	1	YRW-181RM1-F				40A-1	175W		有効内容量：冷蔵室543L
20	移動作業台	750	600	850	2	TK-78MSDA-S							
21	配膳カート	(W907) 実幅755	460	815	6	SU3-4681改							特手込W907 天板755
22	戸棚	900	600	1800	1								
23													
<b>D 清潔室</b>													
1	ソイルドープル	2800	740	800	1		15A-2	15A-2	40A-2				パンチングダストトカゴ付
2	ラックタイプ自動食器洗浄機	871	650	1448	1	TDWD-ESE-L	15A-1	40A-2				要	ラック処理量：6ラック 給湯温度45℃ 6-2103 (8L/分)
3	クリーンテーブル	1200	740	800	1								ラック収容機3段付
4	移動台	750	600	800	1	TK-76MDA							
5	電気式器具消音保管機	1750	950	1860	1	EW-2004N					13.5kW		吸音カゴ量：4.0kg 前面式 (食器カゴは別売品) 運営予約機付
6	電気式器具消音保管機	900	950	1860	1	EW-1004N					6.75kW		吸音カゴ量：6.0kg 前面式 (食器カゴは別売品) 運営予約機付
<b>E 前室</b>													
1	衣類殺菌庫	600	600	1740	1	CKB-60H					0.595W		白衣8着
2	シューズ殺菌庫	600	600	1740	1	SKB-60H					0.595W		シューズ14足又または長靴8足
3	戸棚	1500	600	1800	1								
4	手洗シンク	750	600	800	1		15A-1	15A-1	40A-1				
5													


\* 機器表内の配管、接続、及び消費量は、製品一台当たりの表示とする。

\* 給湯設備別途工事 (詳細打合せ要す)

\* 仕様=シンク・調理台・移動台は シンク・天板 SUS304 1.5t 骨格SUS304 35×35 1.0t


アジャストSUS304 フランジ型【ドライ仕様】

C O C H E K	D R A W	S C A L E	T I T L E	浦安地区新保育施設新築工事		T O T A L
				1 : 50	N A M E	
					調理機器図	No A 65 - 64

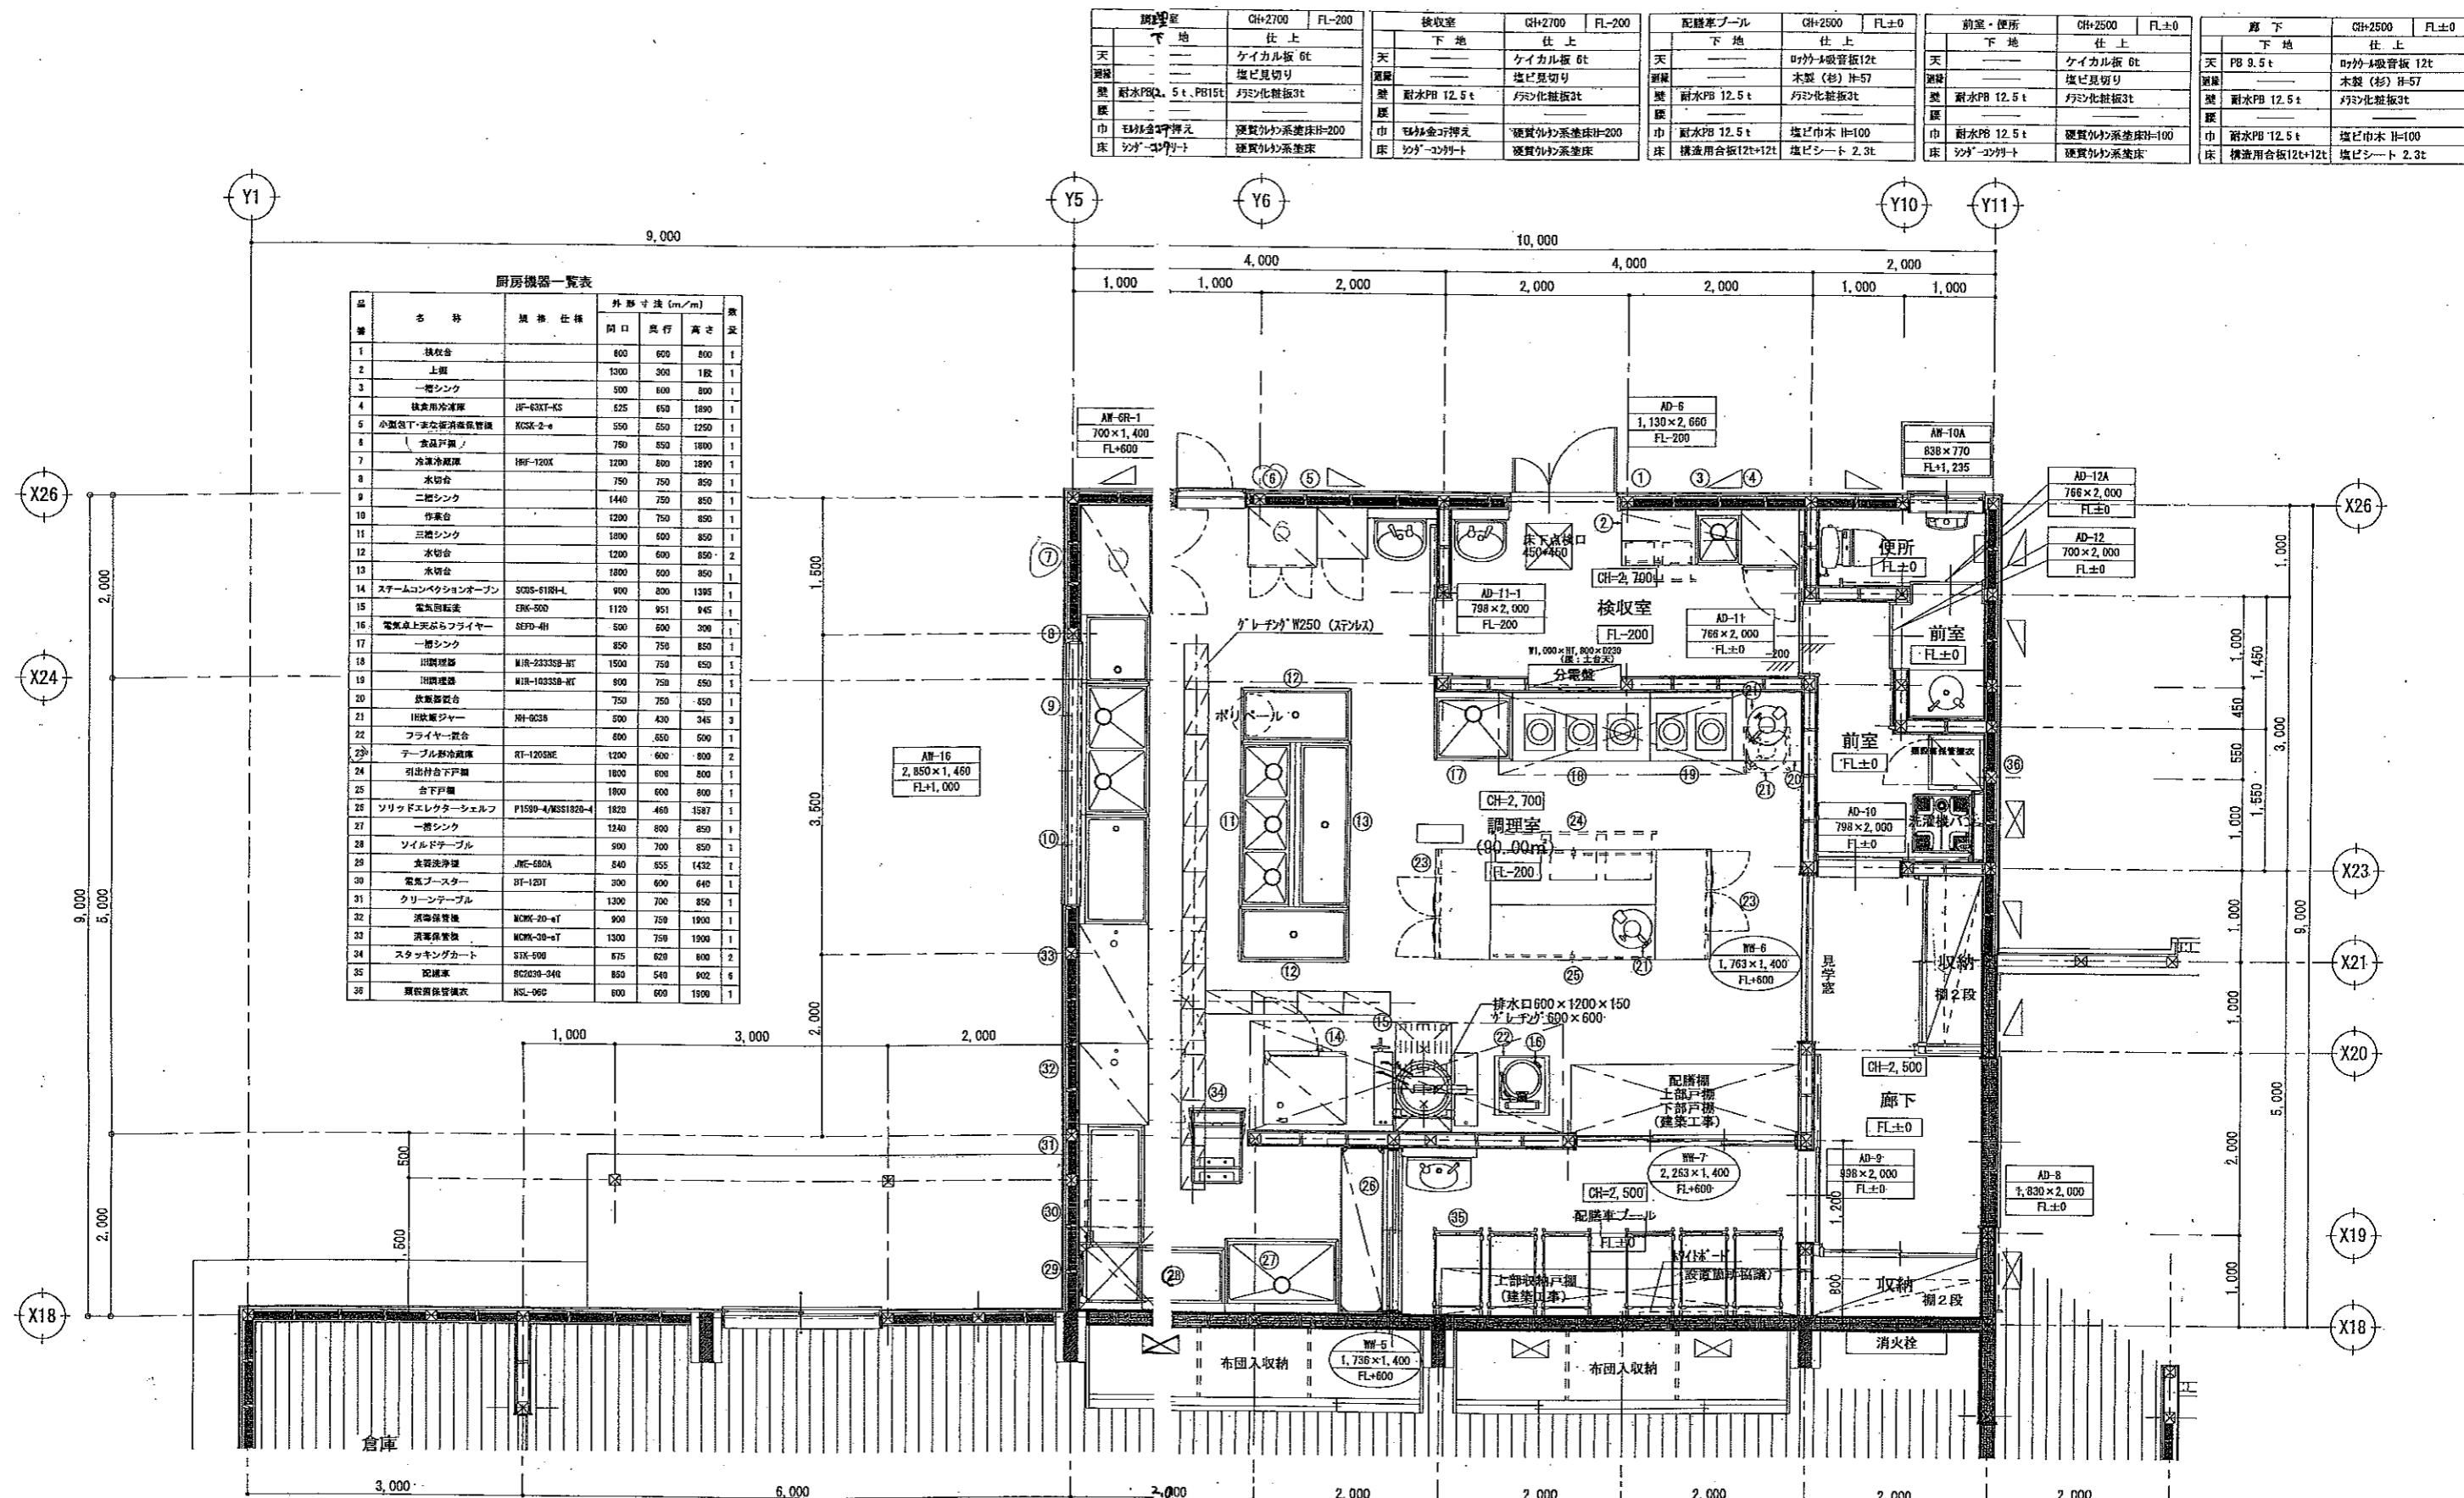


法114条第2項 防火上主要間仕切壁を示す。


凡 例

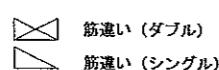


筋違い (ダブル)

 

筋違い (シングル)

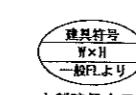

木製建具を示す

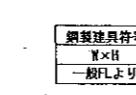

ビル用サッシを示す



住宅用サッシを示す

※W×Hは開口寸法を示す。

平面詳細図 S-1/50

工事名

八橋認定こども園（仮称）新築工事

伊藤・岡崎特定建設工事共同企業体

管理者

設計者

担当者

図面名


平面詳細図 (7) (竣工図)

備考


図面 N.O

平詳-07


縮尺 1/50

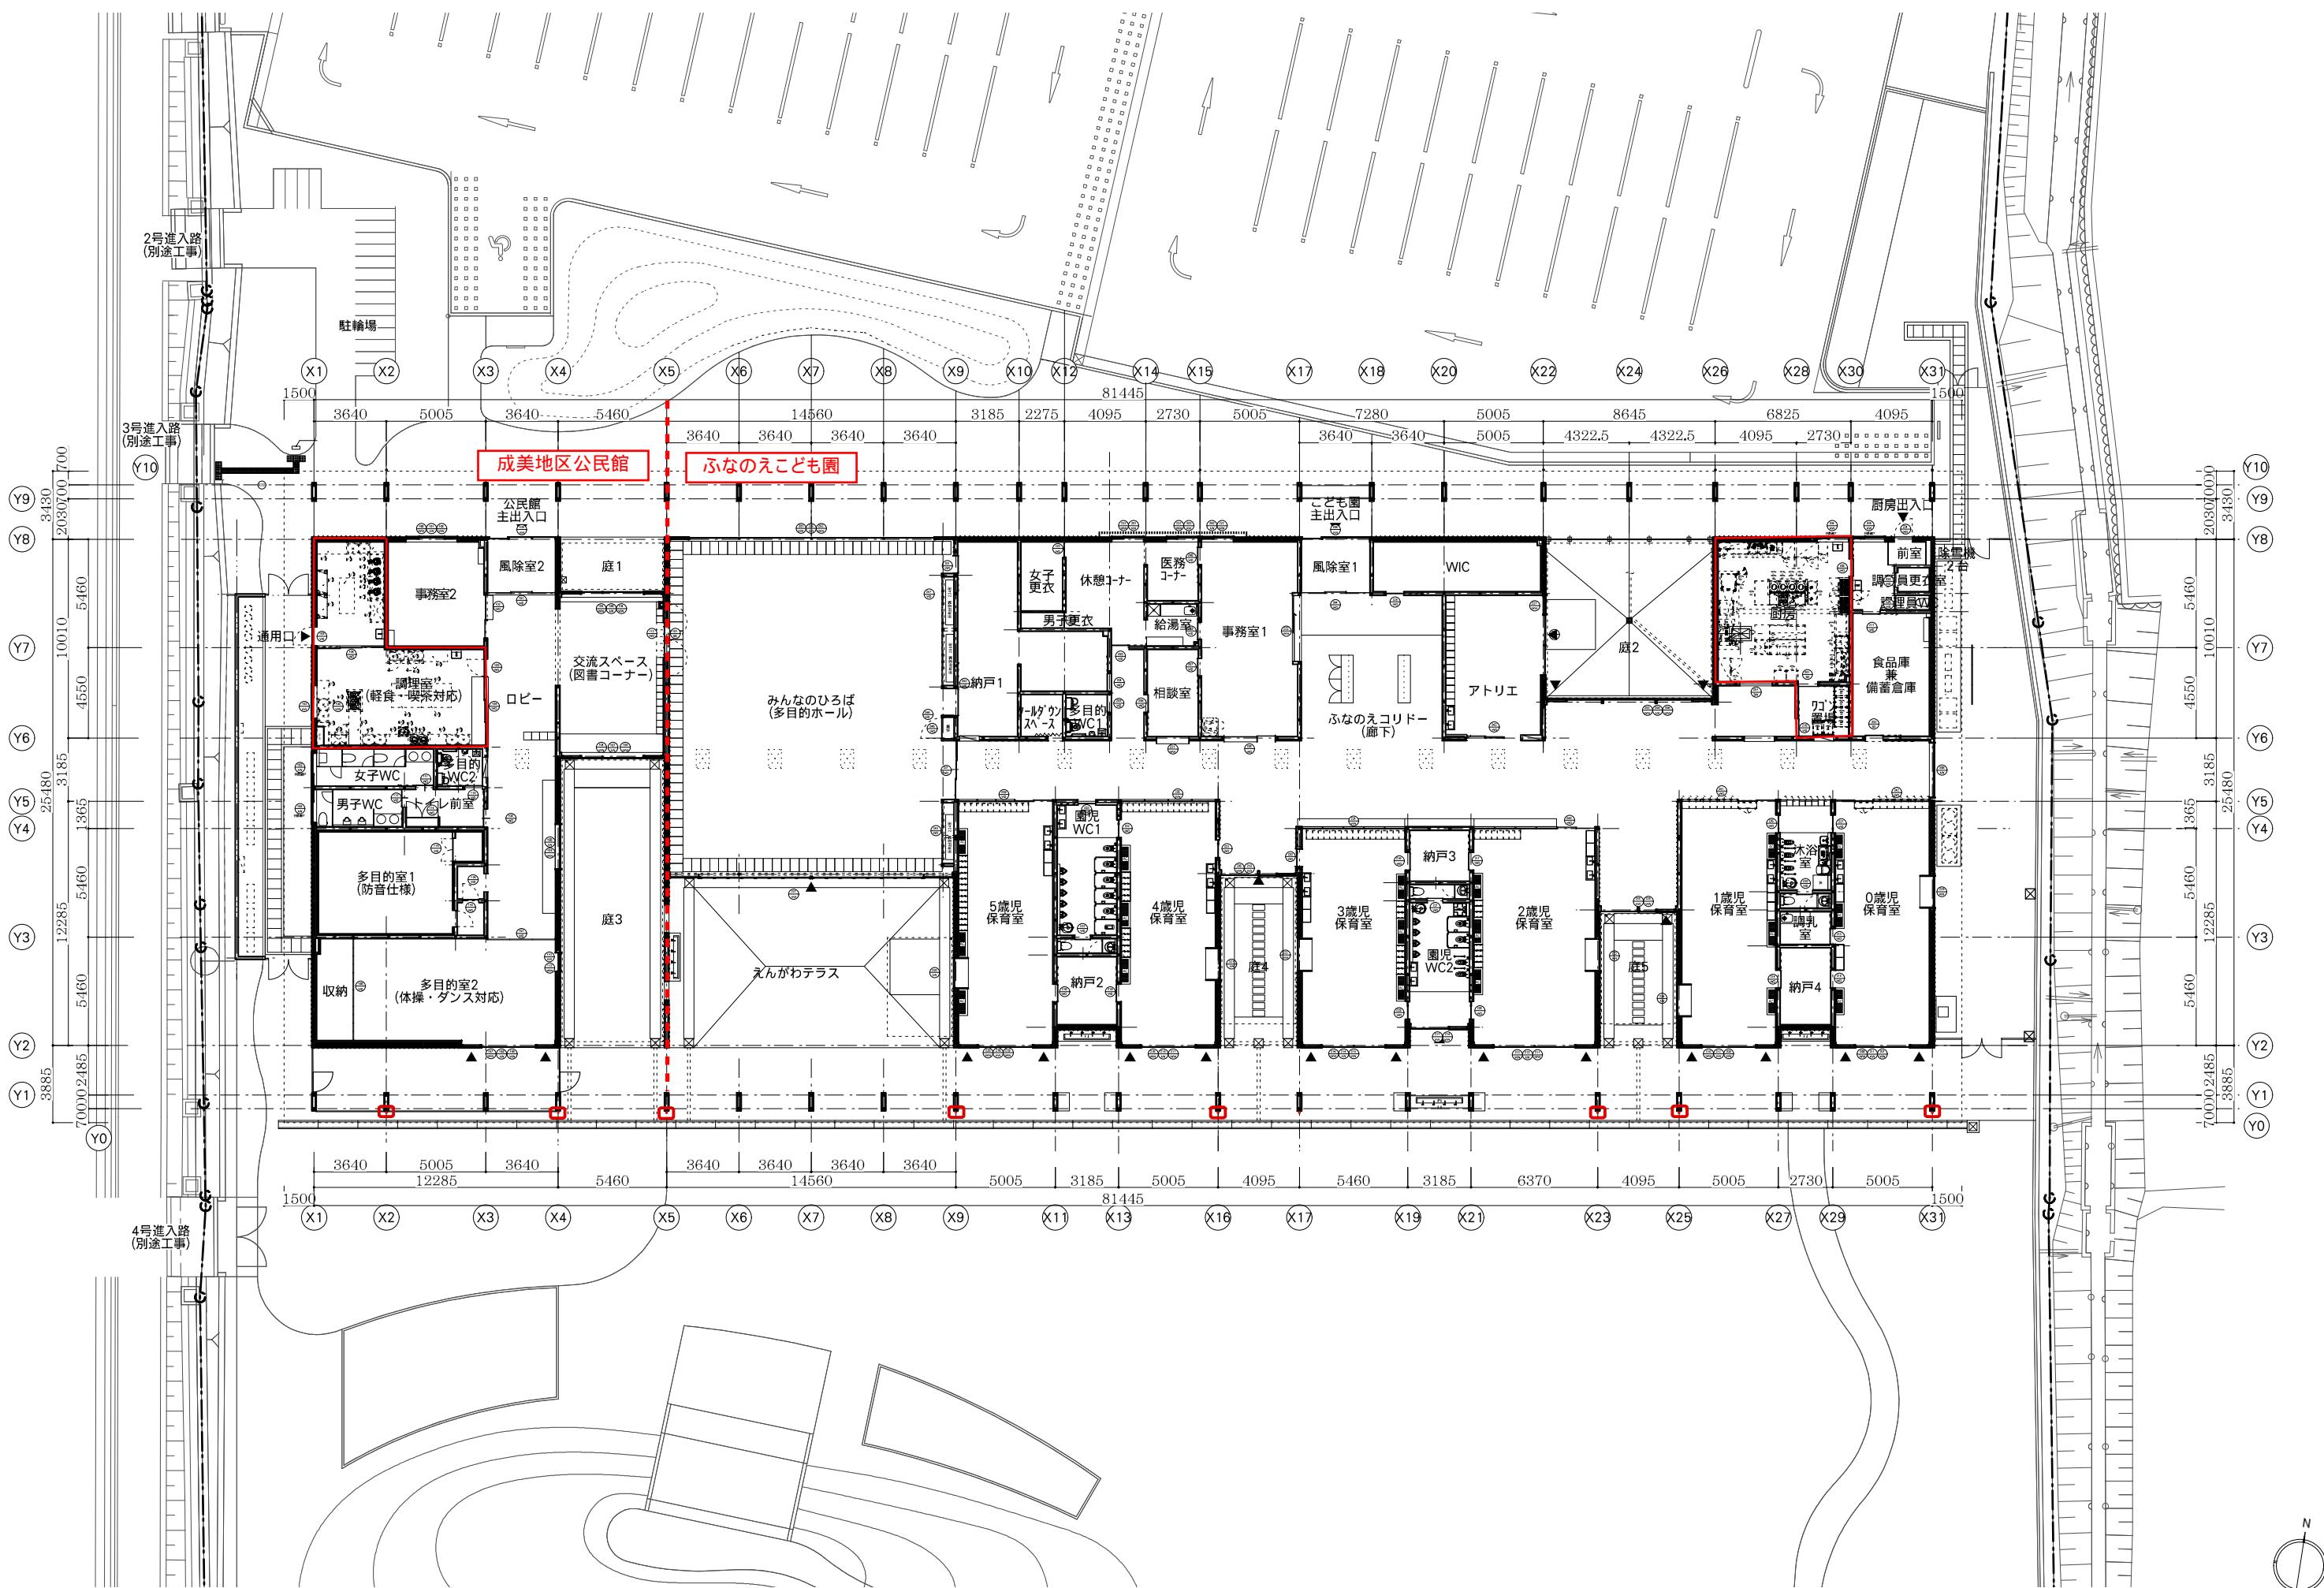

こども園 廚房廻り平面図

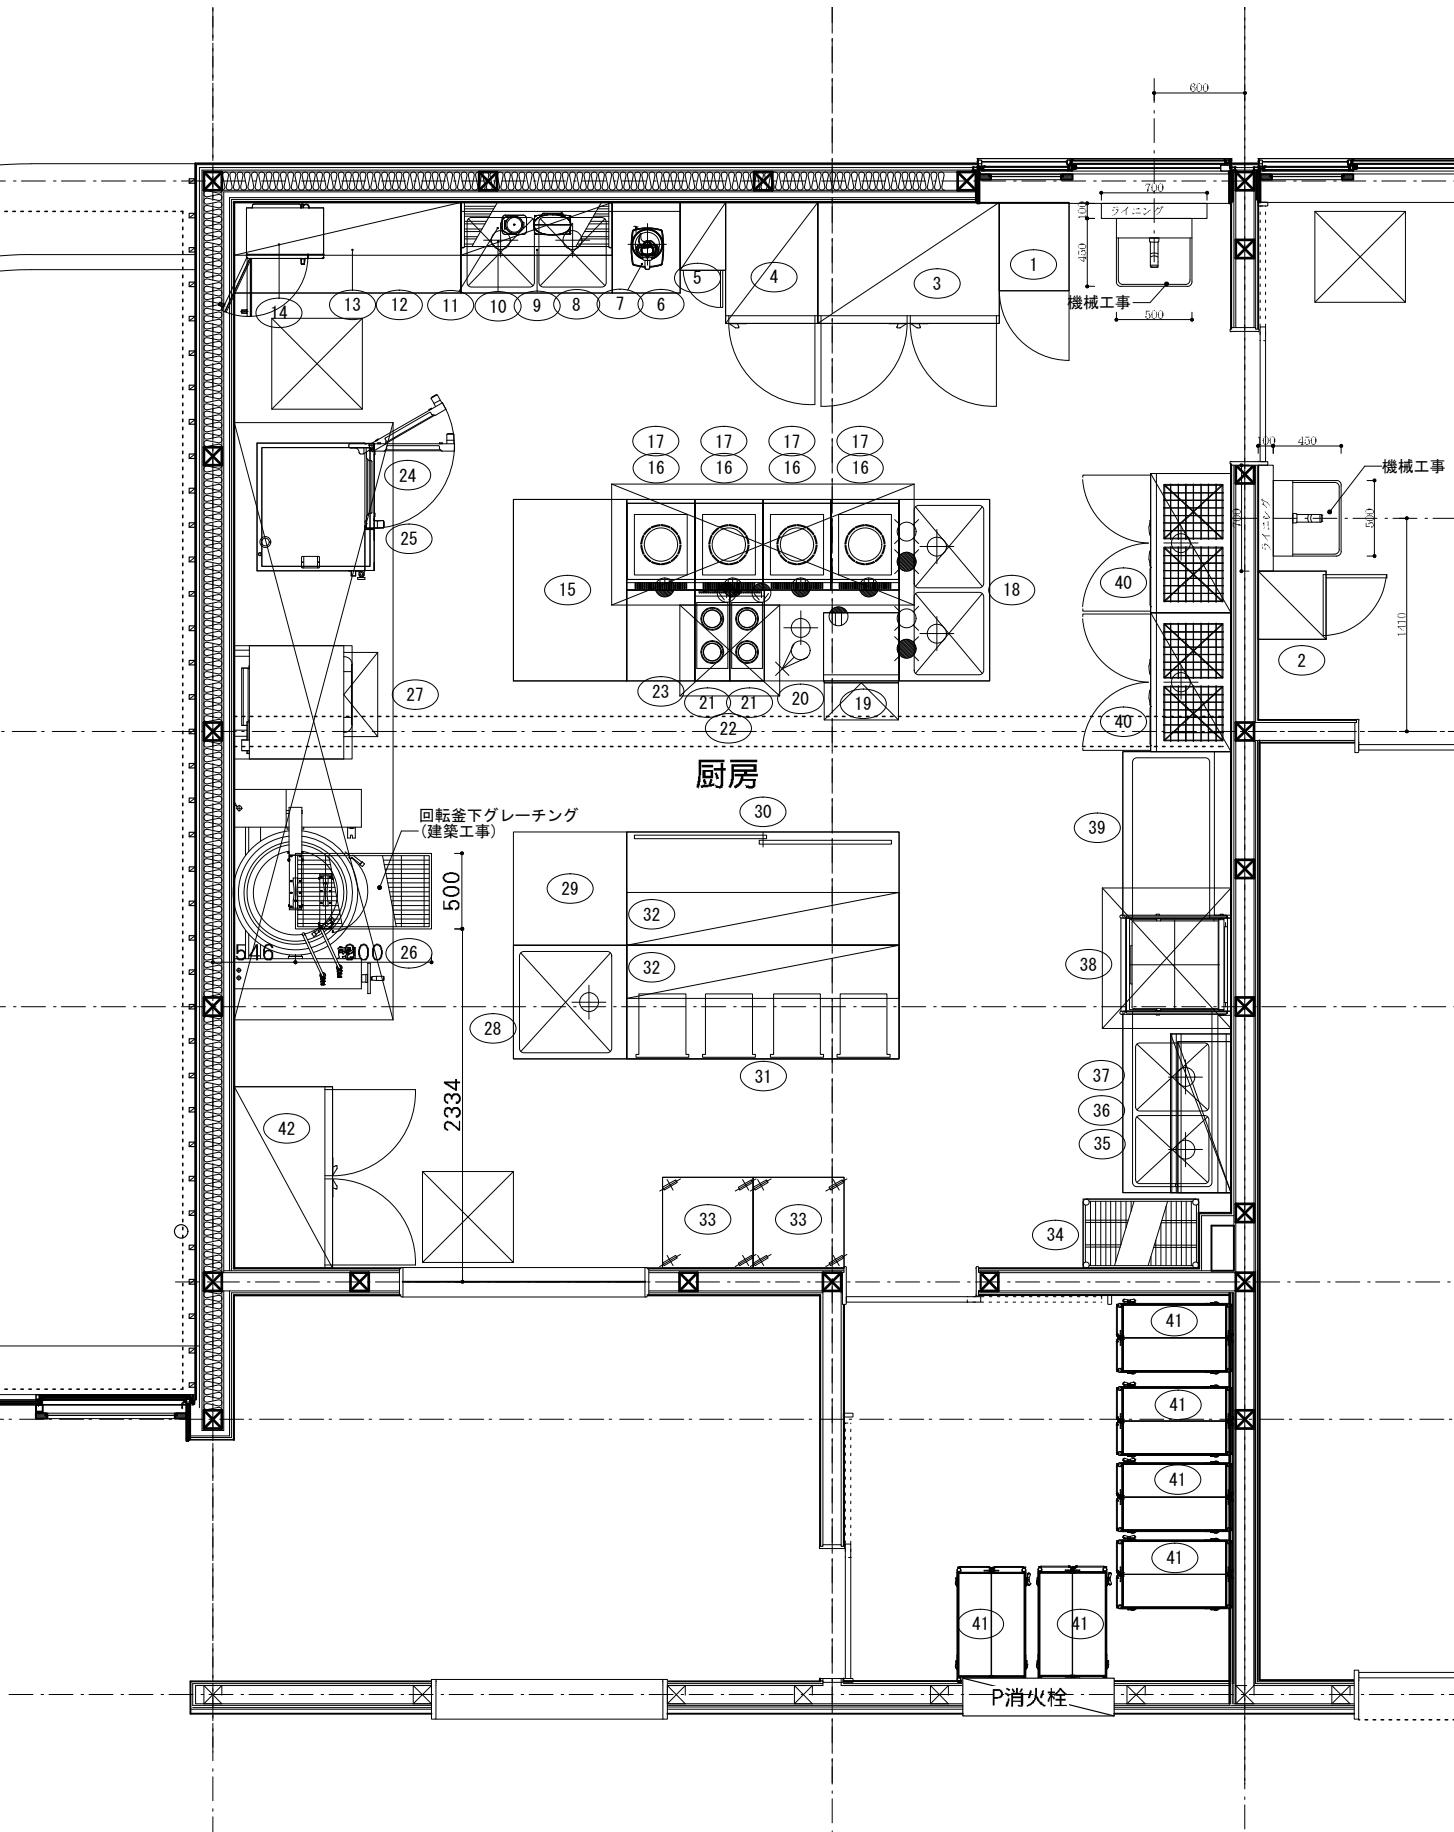

公民館 調理室廻り平面図

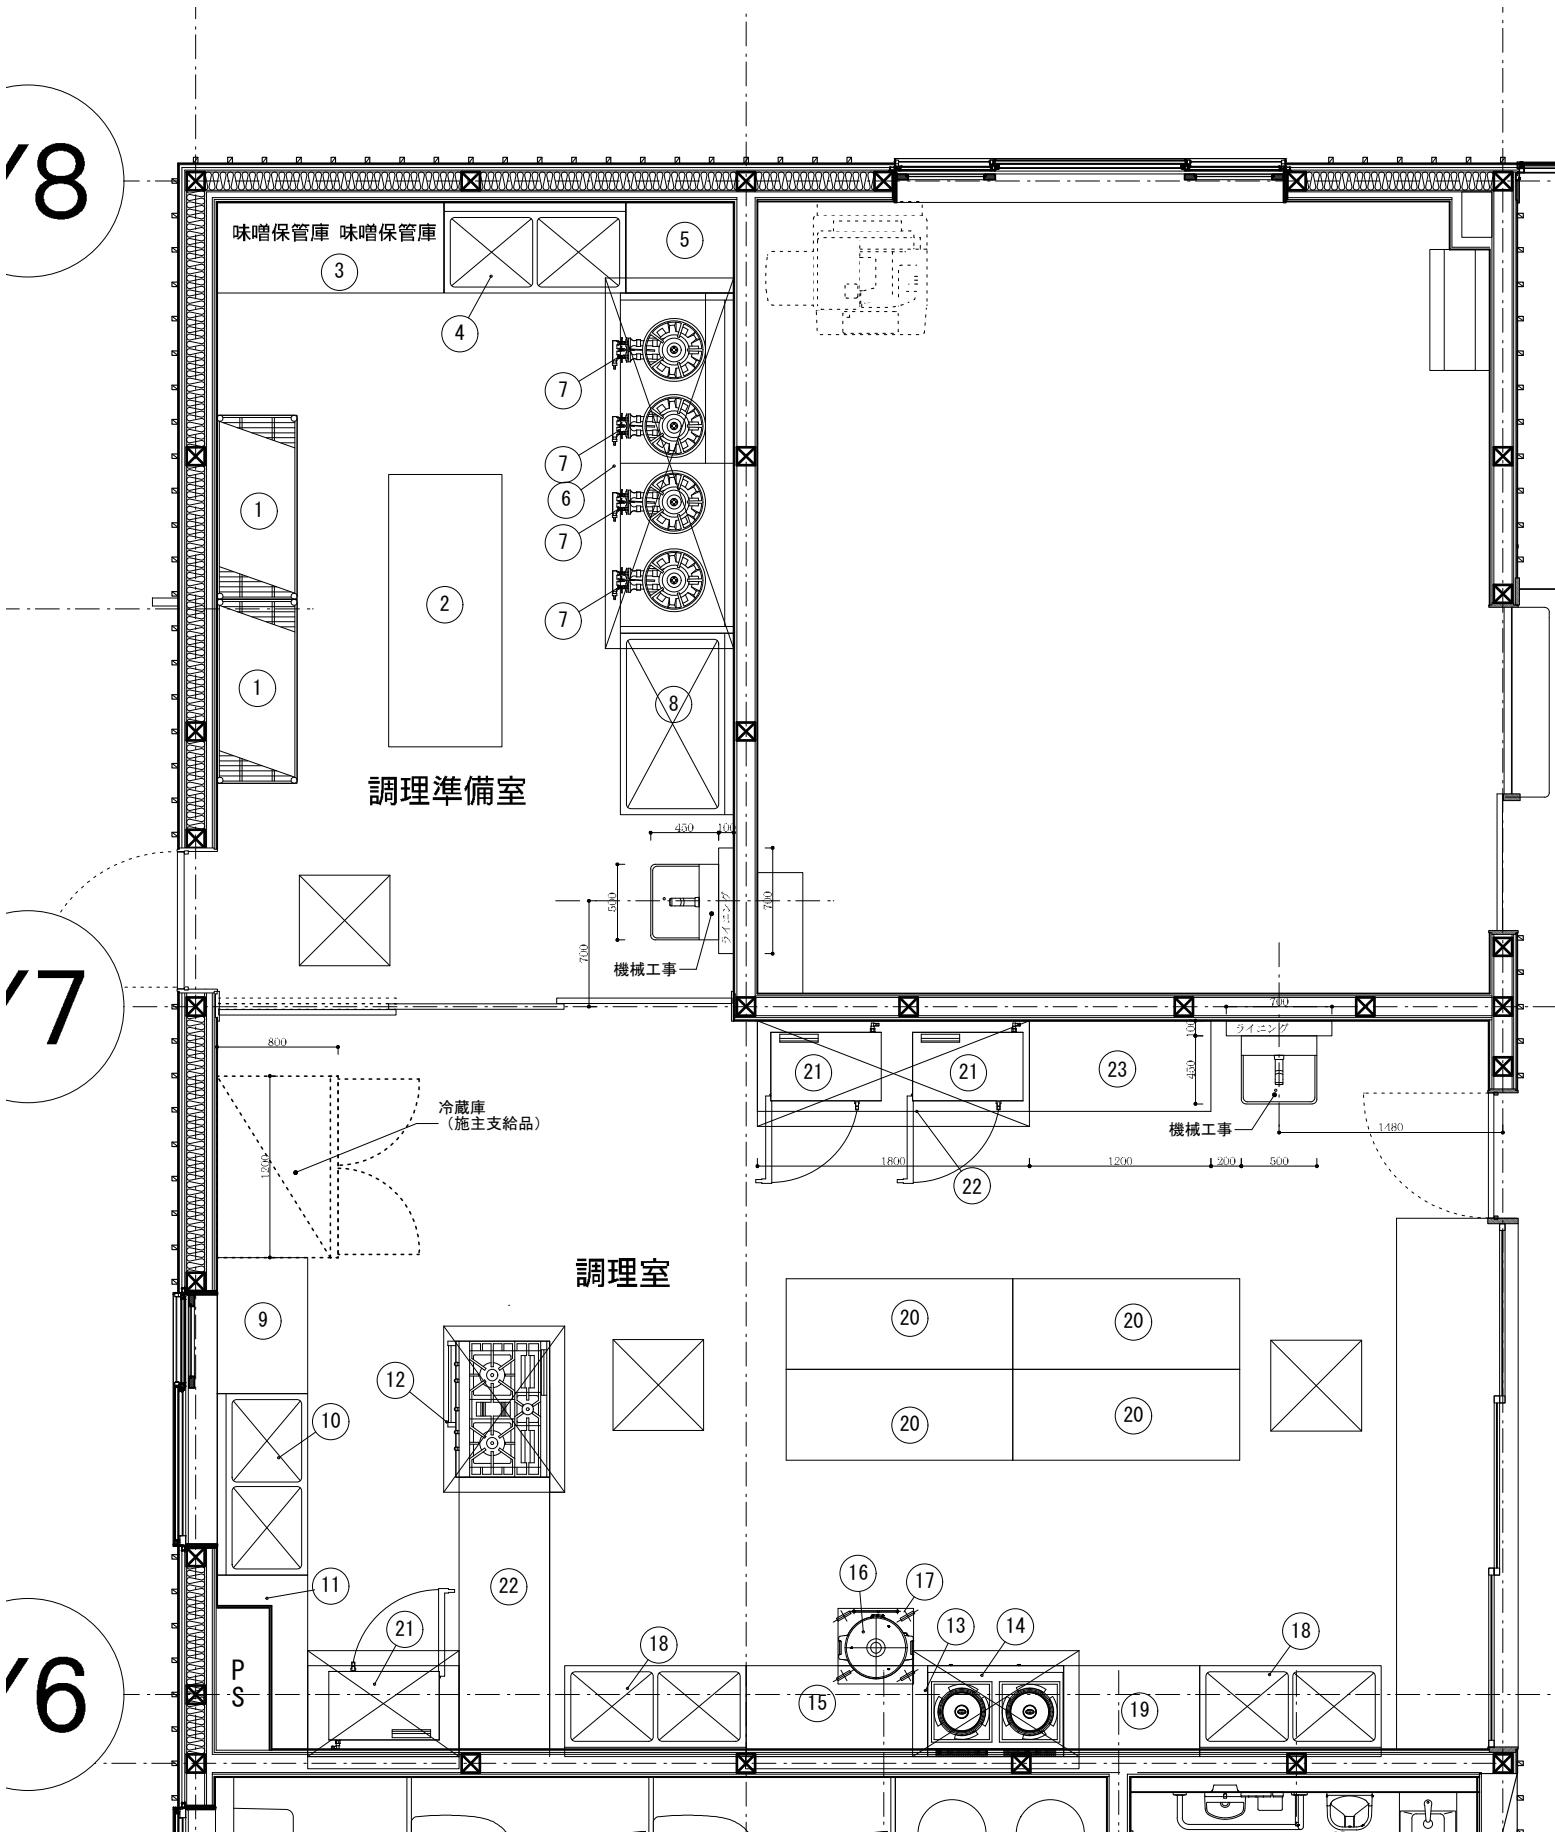

&lt;参考図&gt;

区 分 NO.	品 名 NAME	型 式 MODEL	寸 法 (mm) DIMENSION				台 数 QUANTITY	配 管 寸 法 (A) PIPING JOINT SIZE			ガス GAS (A.mm) CONSUMPTION		接 続 口 SIZE	消 費 量 CONSUMPTION	電 気 (kw) POWER CONSUMPTION		冷却水 (A) COOLANT		水 量 W.V m3/H	蒸 気 (A) STEAM		消費量 COPT kg/H	備 考 REMARKS	
			間 口 WIDTH	奥 行 DEPTH	高 さ HEIGHT	バック 高 B.H		給 水 CW	給 湯 HW	排 水 D	△ + ○	KW	HOOD	TER	1φ 100V	1φ 200V	3φ 200V	IN	OUT	IN	OUT			
								●	●	⊕ ⊖			●	●	●	●	●	●	●	●				
1	検食用冷凍ストッカー	VF-K120X	460	585	1110		1								0.130									内容積 : 6.8Lx7段
2	掃除用具ロッカー	BSL-044L	450	450	1800		1																	
3	冷蔵庫	GRD-120RM-F	1200	800	1950		1			50					0.301									内容積 : 1088L
4	冷凍庫	GRD-062FX	610	800	1950		1			50					0.257									内容積 : 503L
5	包丁まな板殺菌庫	MCF-034B	300	450	1550		1			50					0.240									取納数 : 包丁8本 まな板4枚 乾燥機能・タイマー付
6	調理台 スノコ板付	BW-046	450	600	800	150	1																	JFEA認証品
7	フードプロセッサー	RM-5200F	215	260	453		1								0.700									容器容量 : 3.6L
8	二槽シンク	BS2-106	1000	600	800	150	1	15 <sup>X2</sup>	15 <sup>X2</sup>	50 <sup>X2</sup>														JFEA認証品
9	吊戸棚 ステンレス戸付	BCS6-1035S	1000	350	600		1																	
10	パイプ棚	BPS	1000	300	300		1																	
11	電解次亜水生成装置	CL-S60	242	141	278		1								0.125									塩水タンク : 160x128x265
12	調理台 スノコ板付	BW-156N	1500	600	800		1																	JFEA認証品
13	上棚	BDR	1500	350	800		1																	
14	電子レンジ	NE-711GV-5/-6	510	360	306		1								1.260									庫内寸法 : 330x330x200 15A125V・2極差込プラグ付
15	調理台 スノコ板付	BW-127N	1200	750	800		1																	JFEA認証品
16	I Hコンロ	MIH-03D	450	600	170	100	4								G		3.000 <sup>X4</sup>							20A プラグ付 : WF8420K
17	I Hコンロ専用架台	MIH-1TC	446	505	650		4																	
18	二槽シンク	BS2-126N	1200	600	800		1	15 <sup>X2</sup>	15 <sup>X2</sup>	50 <sup>X2</sup>														JFEA認証品
19	製氷機	FIC-35KTX	500	450	800		1	15		50					0.190									貯水量 : 約17kg
20	調理台 三方枠	BW-TN	890	600	800		1																	
21	I Hコンロ コンパクトタイプ	MIH-T2	230	600	200	15	2								G		3.000 <sup>X2</sup>							20A プラグ付 : WF8520
22	調理台 スノコ板付	BW-N	460	600	800		1																	
23	調理台 スノコ板付	BW-046N	450	600	800		1																	JFEA認証品
24	電気スチコンデラックスシリーズ	SSC-10D	845	775	1080		1	15 <sup>X3</sup>		65 耐熱					G		17.200							ホリカン吸納 : 1/1×10枚 60A電源コード付・プラグ無
25	スチコン専用棚付架台	SSC-10DST	785	715	600		1																	棚レール5段
26	電気回転釜	ERK-100	1350	907	850		1	15	15	ピット					G		14.300							
27	電気立体自動炊飯器	MERC-X2	750	730	1100		1								O		10.900							6.0kg(4升)×2段 JFEA認証品 40A 電源コード付・プラグ無
28	一槽シンク	BS1-077N	750	750	800		1	15	15	50														JFEA認証品
29	調理台 スノコ板付	BW-N	750	750	800		1																	JFEA認証品
30	調理台 引戸付	BH-187N	1800	750	800		1																	JFEA認証品
31	調理台 引出スノコ板付	BWD-187N	1800	750	800		1																	JFEA認証品
32	上棚	BDR	1800	350	800		2																	
33	移動台	BMW-N	600	600	800		2																	
34	ワイヤーシェルフ	NM760-PH1900-4	764	456	1895		1																	棚数 : 4段 棚 : スチール仕様
35	二槽ソイルドテーブル	BDST	1200	715	820	150	1	15 <sup>X2</sup>	15 <sup>X2</sup>	50 <sup>X2</sup>														
36	吊戸棚 ステンレス戸付	BCS6-1035S	1000	350	600		1																	SUS430 右排水
37	ラックシェルフ	BRS40-11R	1050	400	430		1																	必要給湯設備:12号以上 JFEA認証品 20A 電源コード付・プラグ無
38	食器洗浄機 エコタイプ	MDDTB8E	640	670	1445		1		20	50 <sup>X2</sup> <sub>HT</sub>					O		4.150							
39	クリーンテーブル	BDCT	1100	715	820	150	1																	
40	食器消毒保管庫	MSH10-21SE	920	530	1850		2			50 <sup>X2</sup>							3.300 <sup>X2</sup>							収納力

## 公民館 機器リスト

## 〈参考図〉